



QUERSCHNITT BESTAND M 1:100

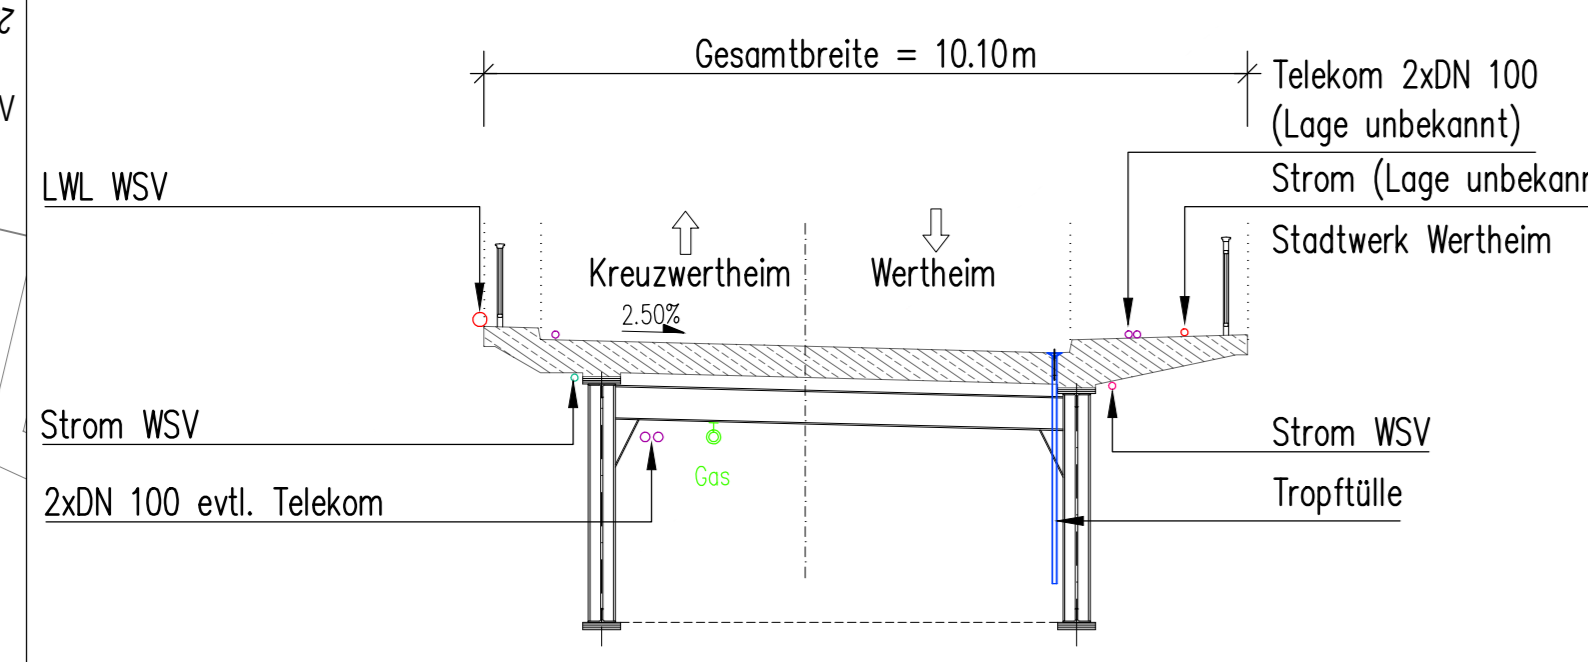

Nr. im RV	Leitungsbezeichnung	Leitungsart	Aktueller Betreiber
4.1	BSK NYY 4x10	Beleuchtungs-Erdkabel	Stadtwerke Wertheim
4.2	unbekannt	Wasserleitung (Stilleleitung)	Stadtwerke Wertheim
4.3	AG 40 GGG, AG 50	Gasleitung (Hausanschluss)	Stadtwerke Wertheim
4.4	2xDN 100	Telekommunikationsleitung	Telekom Deutschland GmbH
4.5	MD VG 125 St	Gasleitung (Versorgung)	Stadtwerke Wertheim
4.6	2xDN 100	Telekommunikationsleitung	Telekom Deutschland GmbH
4.7	unbekannt	Lichtwellenleiter Kabel	Wasserstraßen- und Schifffahrtsverwaltung des Bundes
4.8	BSK Lage unbekannt	Beleuchtungskabel	Stadtwerke Wertheim
4.9	unbekannt	Fernmeldeleitung	Wasserstraßen- und Schifffahrtsverwaltung des Bundes
4.10	unbekannt	Lichtwellenleiter Kabel	Wasserstraßen- und Schifffahrtsverwaltung des Bundes
4.11	unbekannt	Stromleitung	Wasserstraßen- und Schifffahrtsverwaltung des Bundes
4.12	unbekannt	Stromleitung	Wasserstraßen- und Schifffahrtsverwaltung des Bundes
4.14	Leitung LED-Tafel	Stromleitung	Stadtwerke Wertheim
4.15	BSK NYY-J 4x10	Beleuchtungs-Erdkabel	Stadtwerke Wertheim
4.16	BSK NYY-J 3x10	Beleuchtungs-Erdkabel	Stadtwerke Wertheim
Leitungen zu verlegen			
Leitungen zu sichern			
Leitungen außer Betrieb			

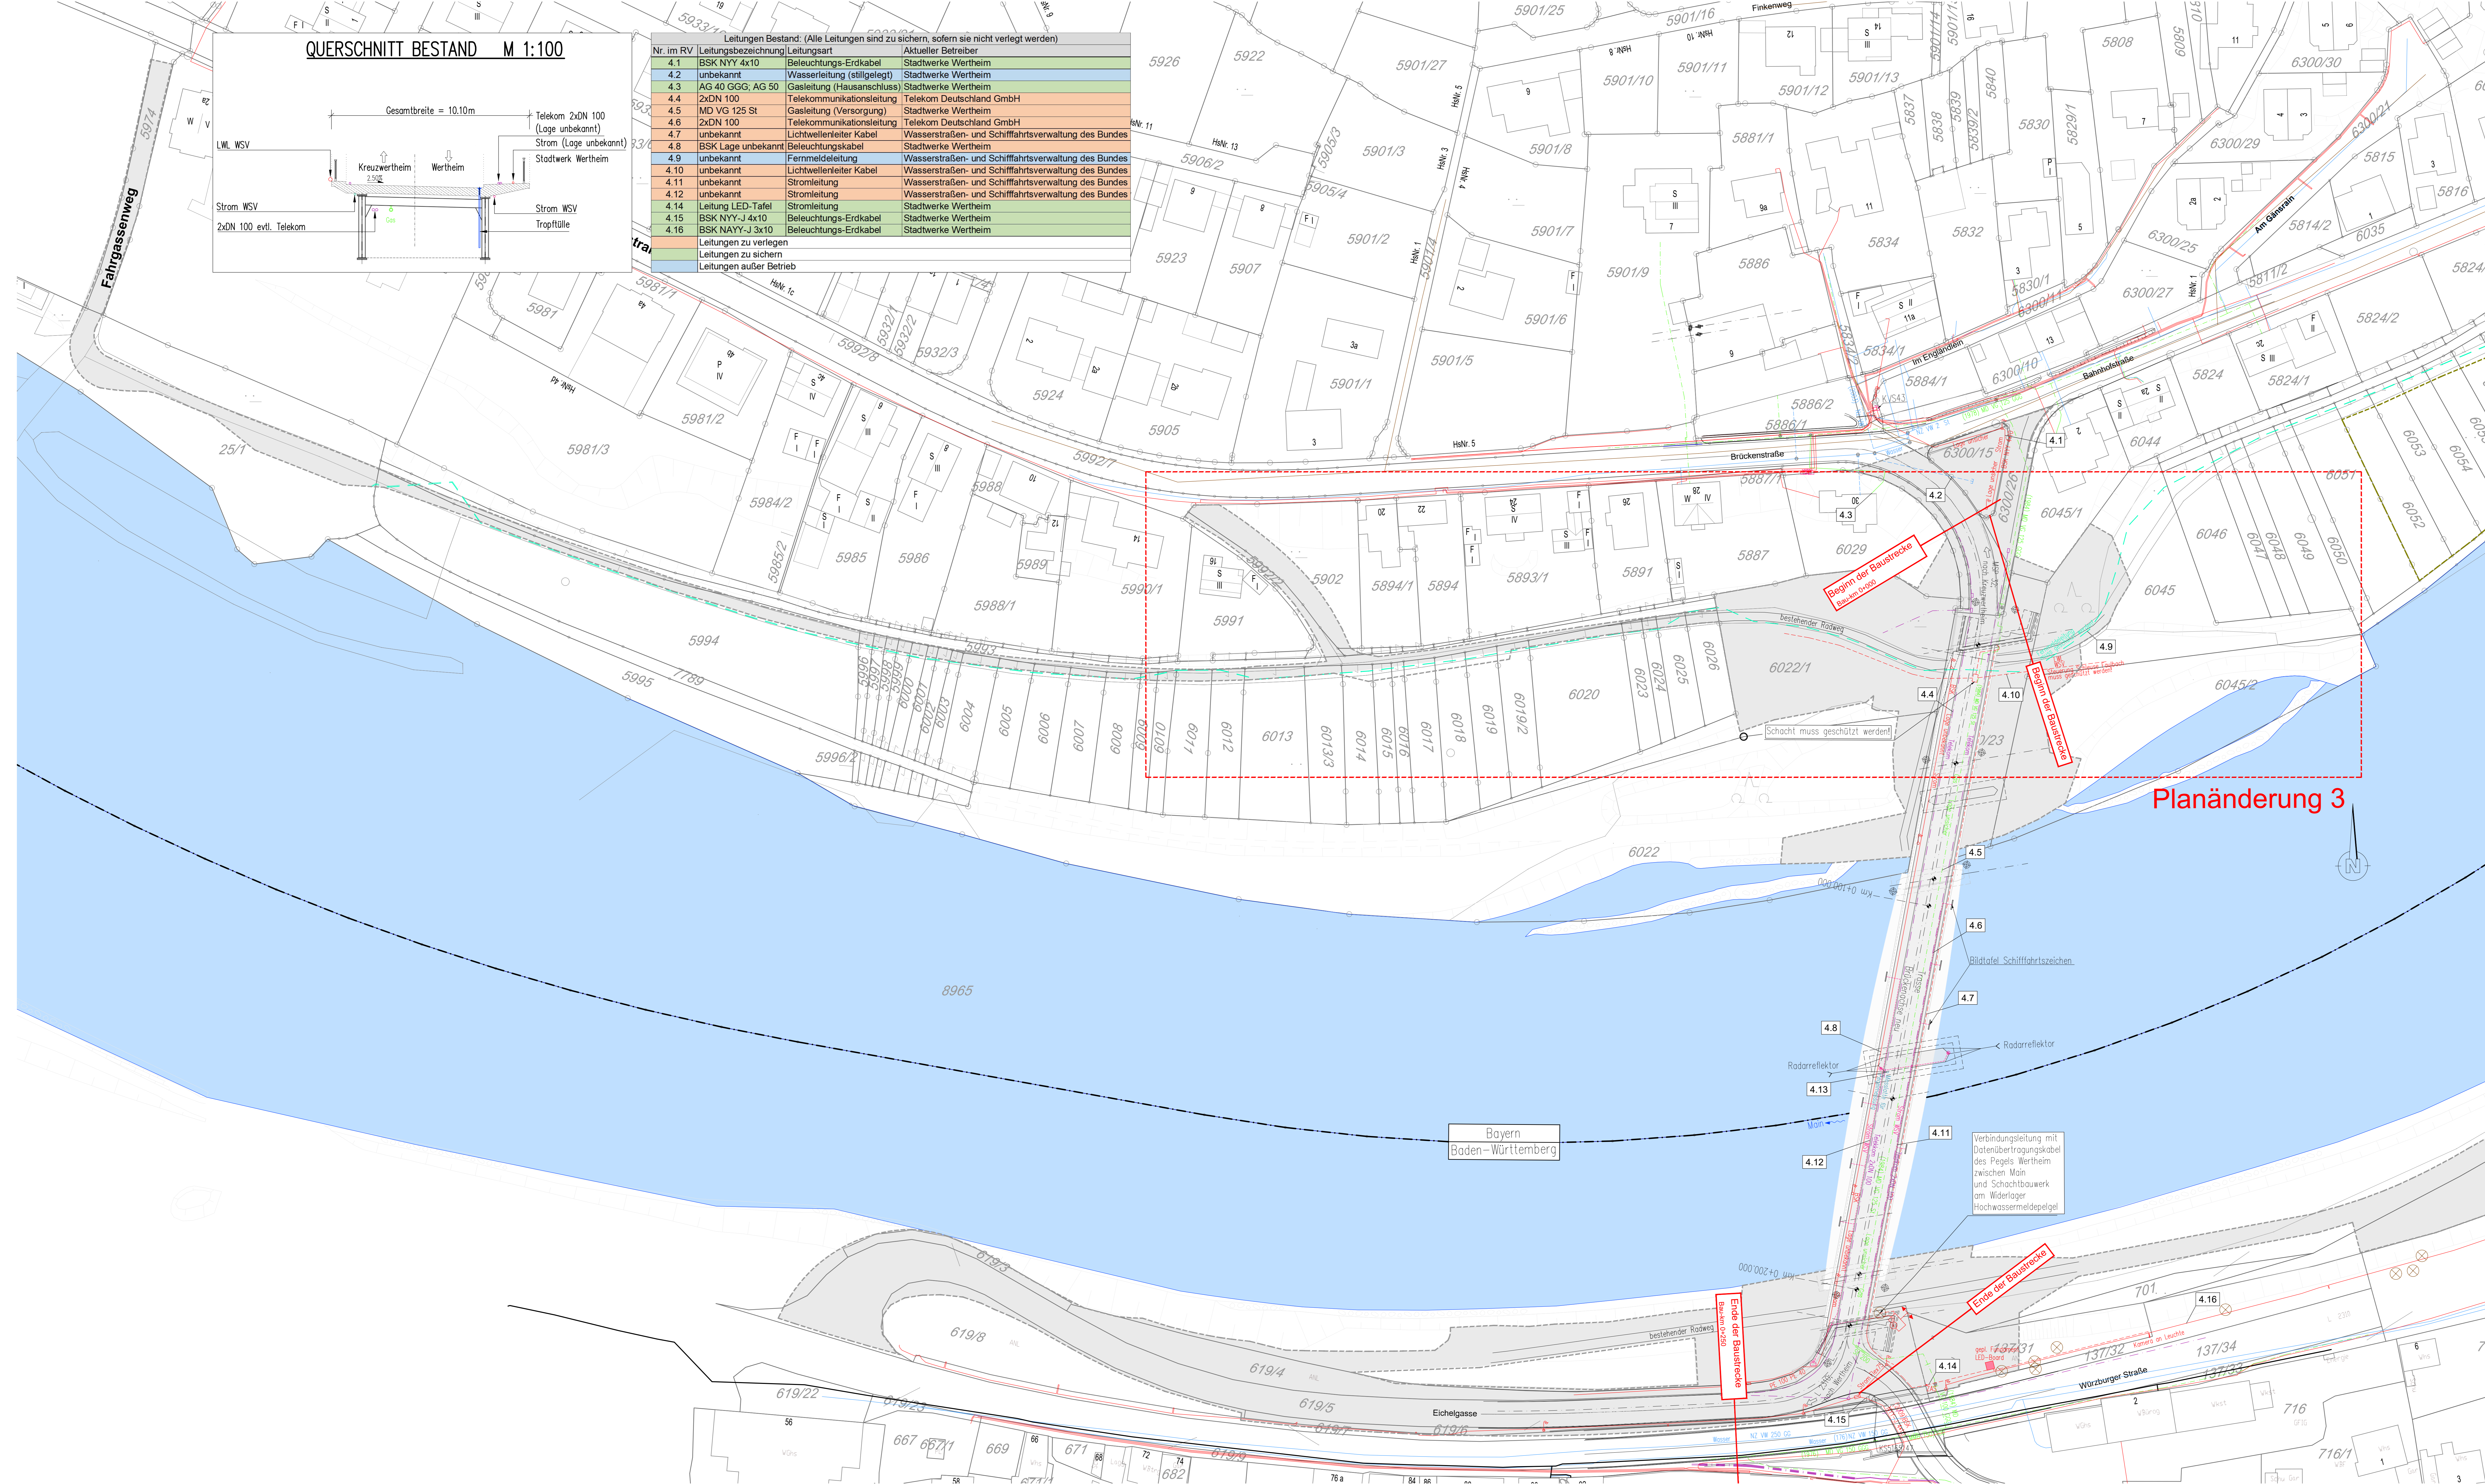

Zeichenerklärung:

- Telekom Deutschland GmbH
- LWL Wasser- und Schifffahrtsverwaltung Stadtwerk Wertheim
- Strom Stadtwerk Wertheim
- Gas Wasser
- Abwasser Stadt Wertheim
- Flurstücksgrenzen
- Pegelmessung / Hochwasserpegel (muss ständig in Betrieb bleiben!)
- Bestand
- Neubau
- Baufeld
- Nr. im Regelungsverzeichnis

Achtung:
Alle Leitungen im und entlang des Bauwerks vor Baubeginn verlegen!
Hochwasserpegel muss ständig in Betrieb bleiben!

Unterlage 16.1 T1
vom 26.07.2024 ersetzt
Unterlage 16.1 vom 30.09.2022

Entwurfsbearbeitung:	MIS514	Datum	Zeichen
GRASSL BERATENDE INGENIEURE BAUWESEN	bearbeitet:	06/24	SEI
	gezeichnet:	06/24	WEI
	geprüft:	06/24	REY
	geprüft:		

Staatliches Bauamt Aschaffenburg		bearbeitet:	
Cornelienstraße 1 63738 Aschaffenburg Tel. 06021/393-1, E-Mail: poststelle@stbaa.bayern.de		gezeichnet:	
		geprüft:	07/24 Hummel
		PSP Nr.:	
		Projekt:	

PA3	Änderung Baugrube, Bauteilzufahrt und BE-Fläche	28.05.2024	SEI
Nr.:	Art der Änderung	Datum	Zeichen

FESTSTELLUNGSENTWURF

Straßenbauverwaltung Freistaat Bayern		Unterlage/Blatt-Nr.: 16.1 T1	
Staatliches Bauamt Aschaffenburg		Spartenbestandsplan	
MSP 32 / L 2310 / L 2310 bis 0.152		Bau-km 0+000 bis Bau-km 0+250	
L 2310 / VNK 622309 - NNK 622302 / 0,000 - 0,098		Maßstab: 1:500, 1:100	
PROJUS-Nr.:			

MSP 32 / L 2310
Brücke über den Main
zwischen Kreuzwertheim und Wertheim
(Mainbrücke Wertheim)
Ersatzneubau

Aufgestellt:
Staatliches Bauamt Aschaffenburg
Schwab, Ltd. Bauverleter
Aschaffenburg, am 30.09.2022/26.07.2024